




主要用途 高等学校

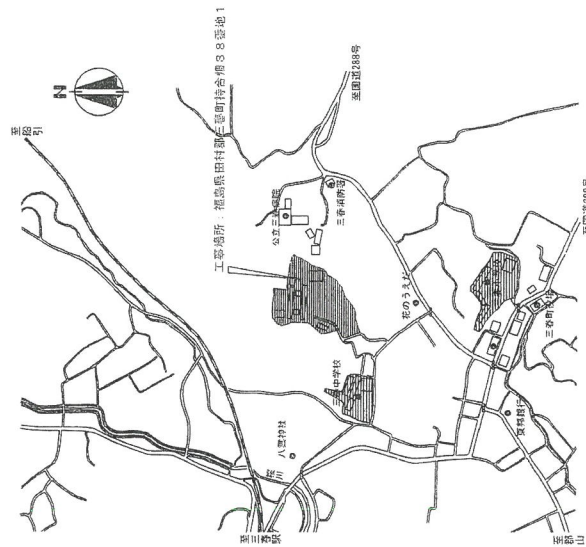

附近位置図

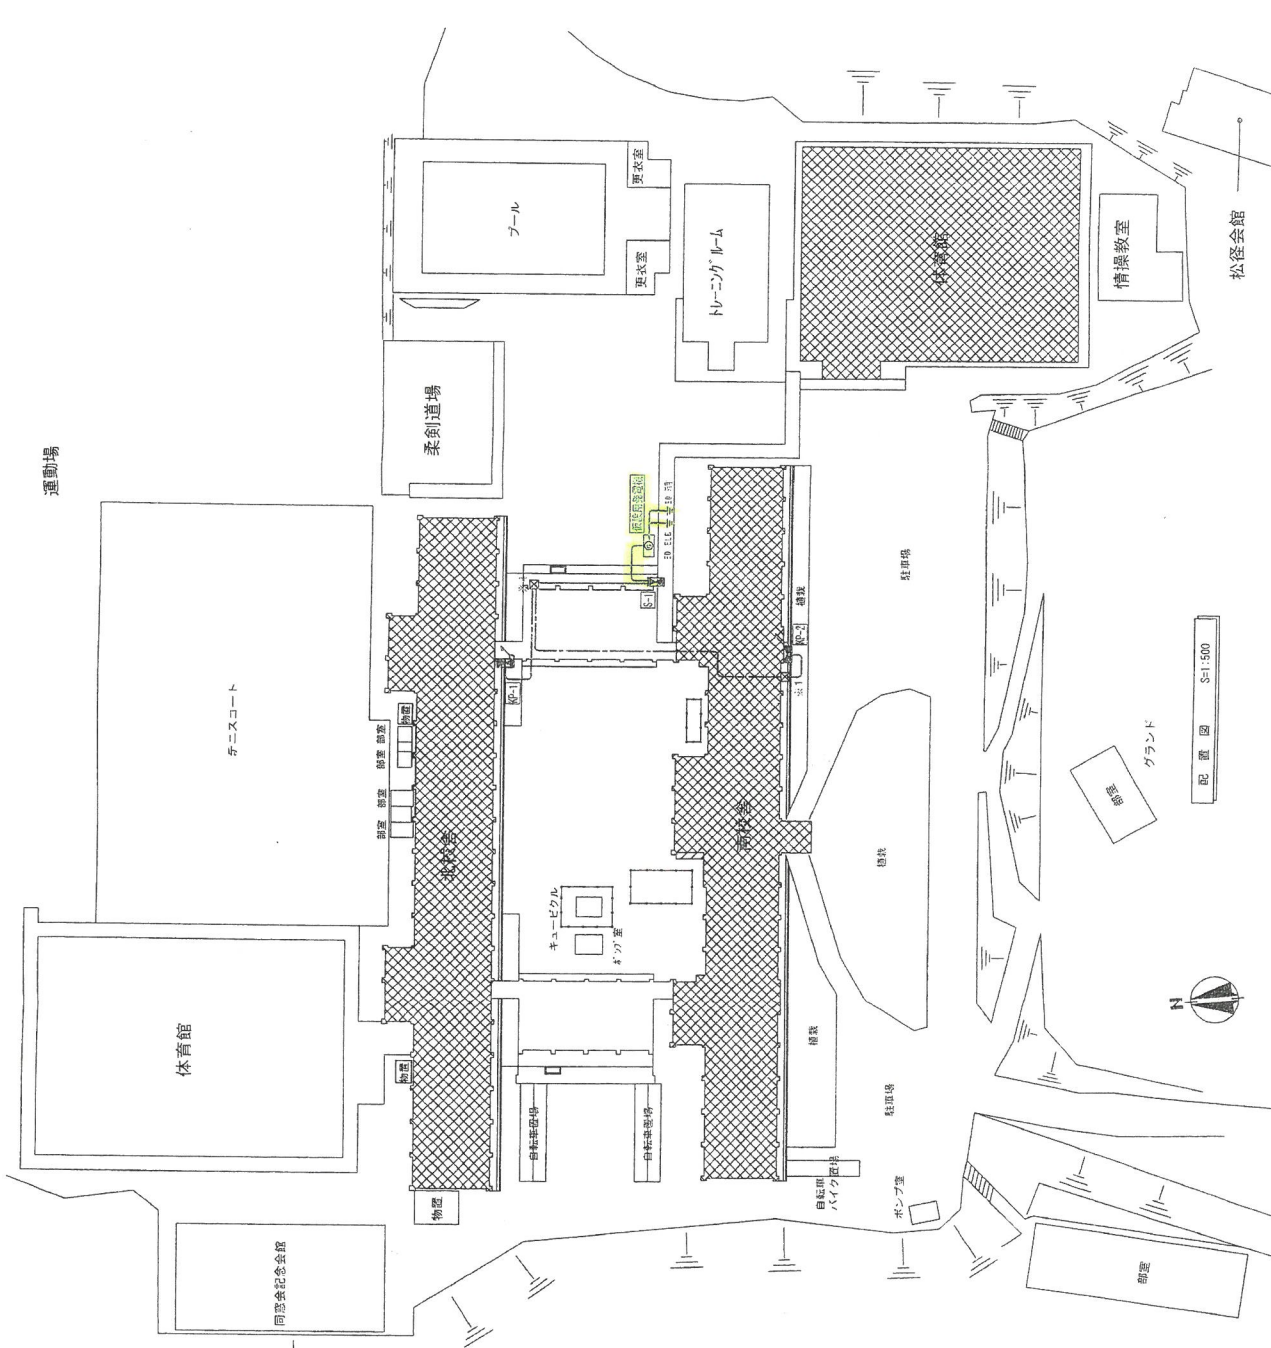

完成図

図号	図名	図尺	工事名	図面名	図面番号
		1/500		幹線設備 全体平面図	E-01